


ENTRESOL

Trottoir Rue Louis Aurégia

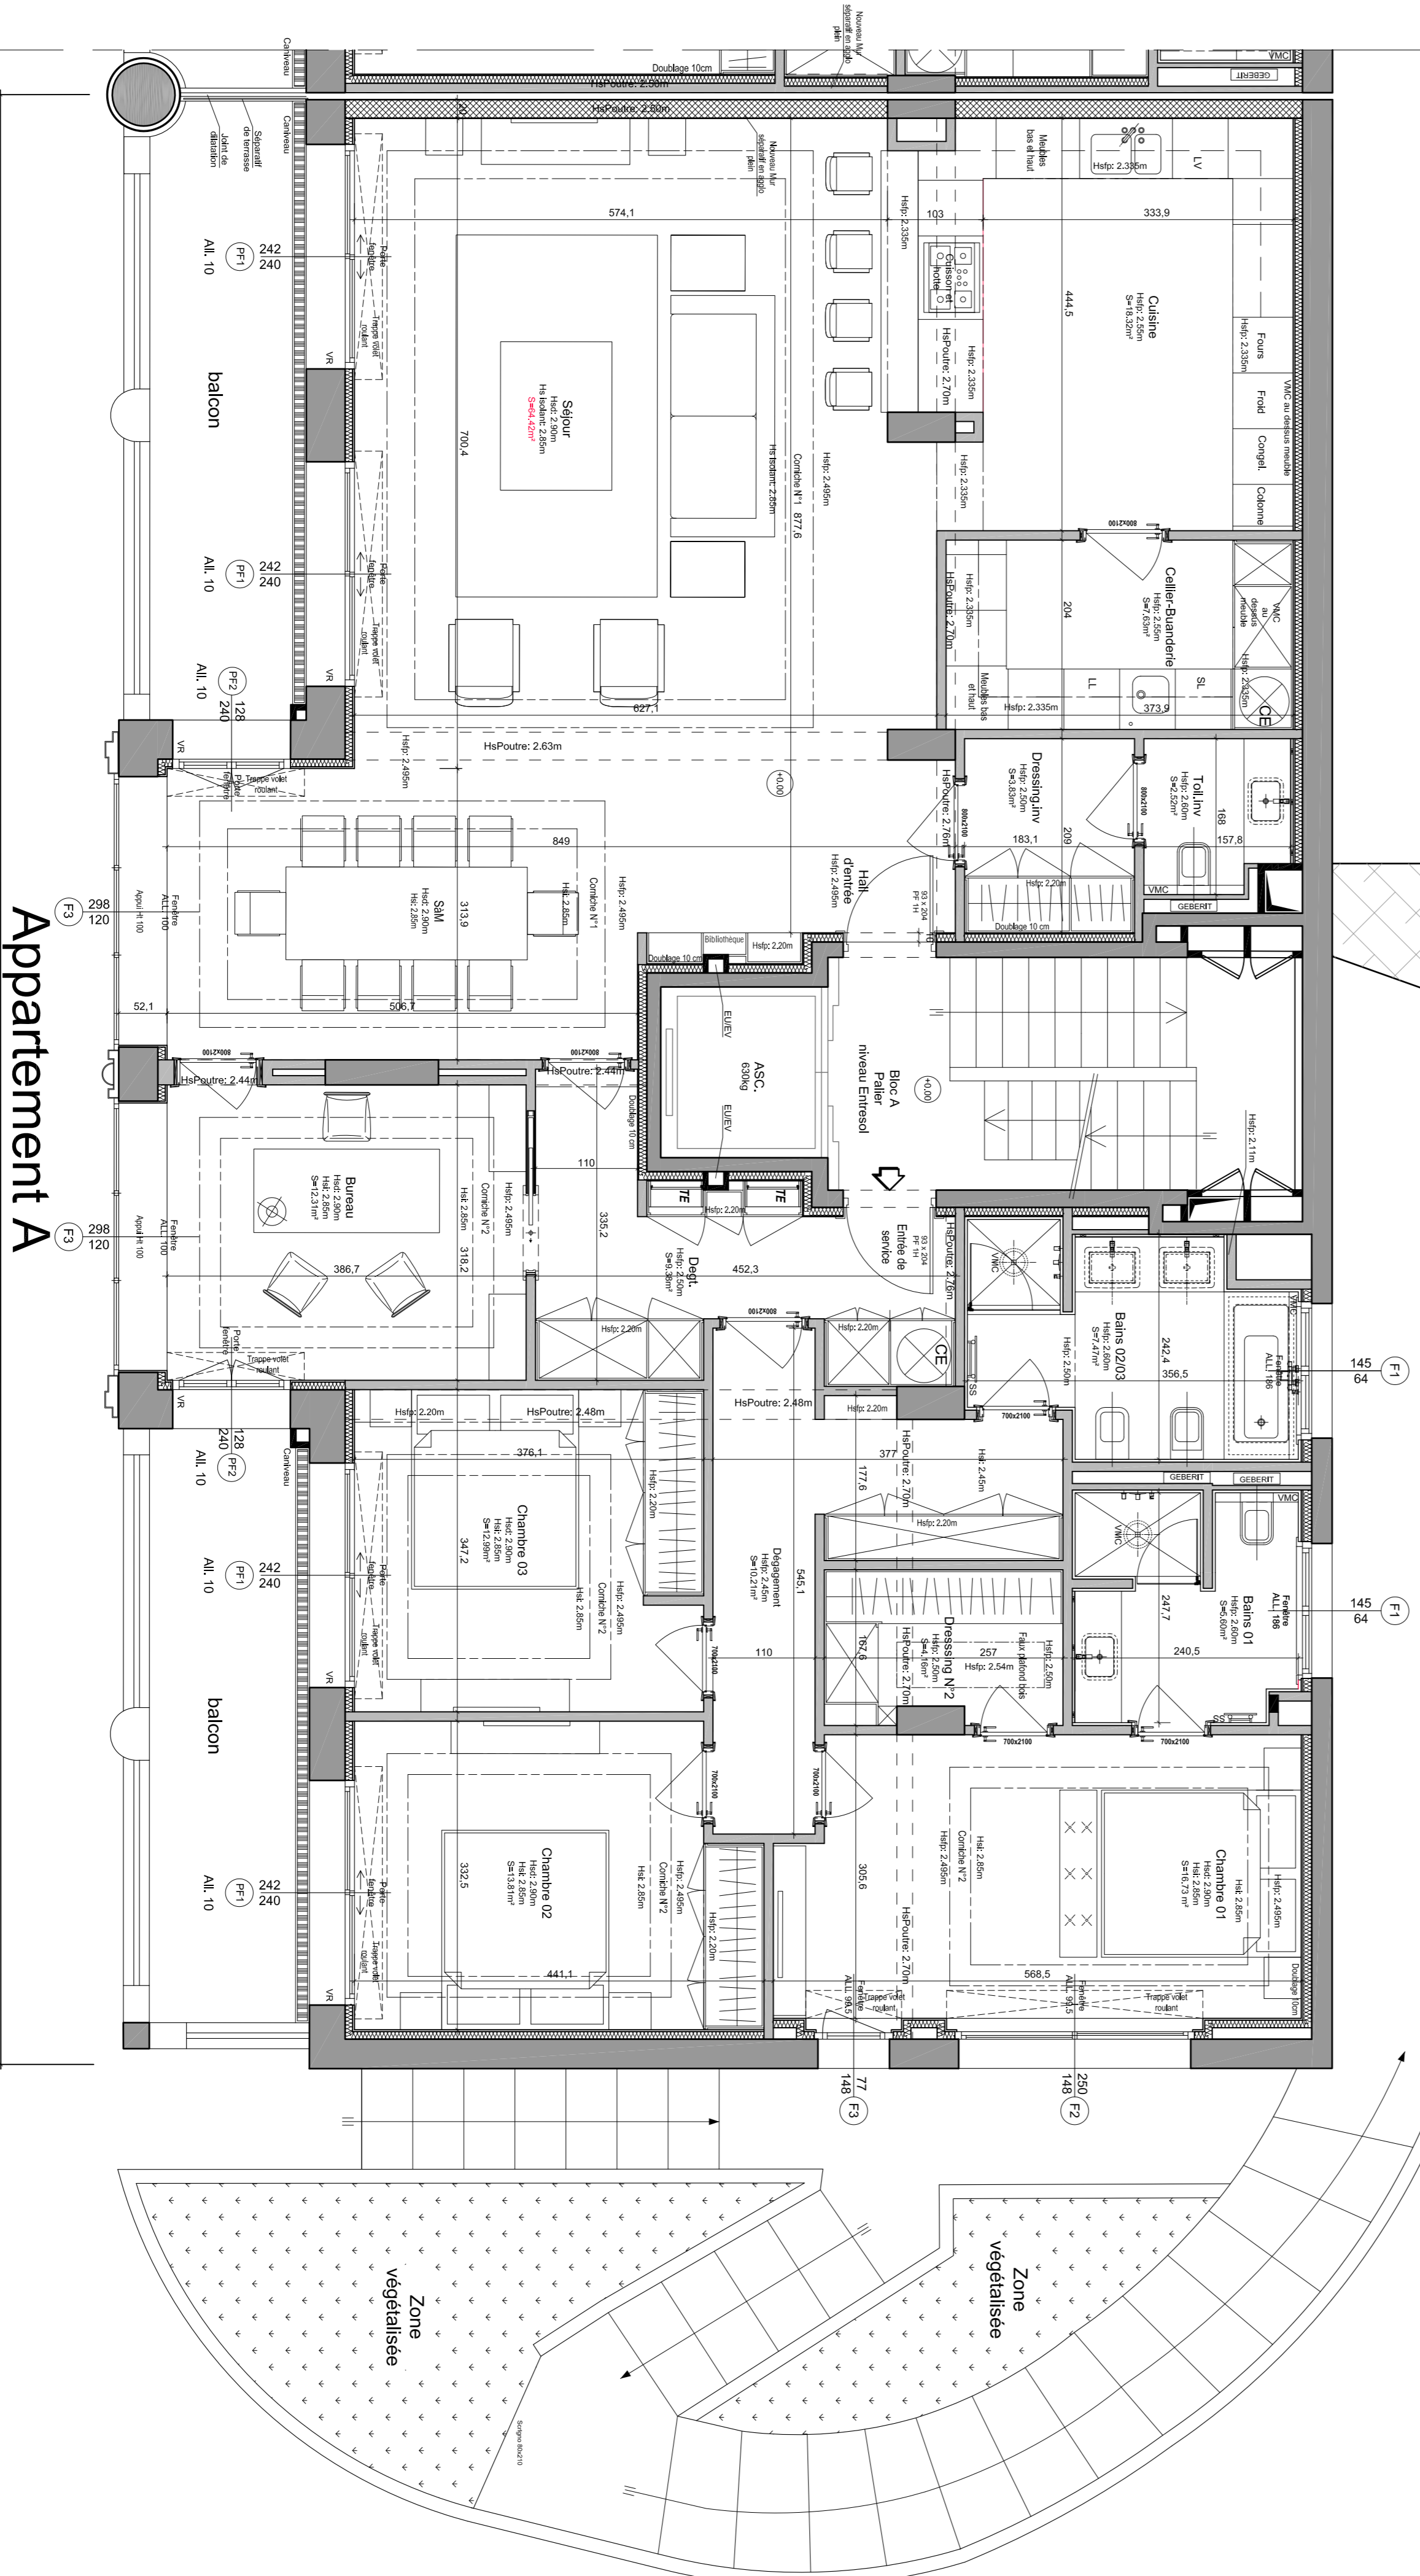

Appartement A

Appartement A: T5

Entresol surface habitable: 188,54 m²

Entresol surface vendable intérieure: 228,51 m²



"HARBOUR CREST"
3, rue Louis Aurégia
MONACO



25, Chemin des Révoiles
B.P. 10
98001 MONACO Cedex

Tel. : (977) 93 25 04 00
Fax : (977) 93 50 78 06

TRANSFORMATION DE BUREAUX EN QUATRE APPARTEMENTS

Dossier des Ouvrages Exécutés Appartement A

DOE 01.01

**Etage Entresol
Plan**

Syndic de Copropriété :	Cabinet VIVALDA	27, Boulevard des Moulins 98000 MONACO	Tel. : (977) 97 97 02 97 Fax : (977) 97 02 98
Architecte :	BELAÏFF Suzanne	15, rue Princess Caroline 98000 MONACO	Tel. : (977) 92 05 64 82 Fax : (977) 92 05 64 82 Email : arch@belaiff.com
Bureau de contrôle :	VERITAS Monaco	"Table de la Scaï" - 1, rue Duhanet 98000 MONACO	Tel. : (977) 92 05 64 82 Fax : (977) 92 05 99 94 Email : info@veritasmonaco.com
Bureau d'études	GITTEC	"Le Prestige" - Rues Evénos 98000 MONACO	Tel. : (977) 92 05 30 15 Fax : (977) 92 05 30 15 Email : info@gitec.com
Bureau d'études Fluides :	SONIBAT	20, avenue de Fontvieille 98000 MONACO	Tel. : (977) 92 05 54 14 Fax : (977) 92 05 58 28 Email : info@sonibat.com
Modifications	Dates	Modifications	
Indice	31/10/2017	Première diffusion	